
PIWNICA

~~LOKAL MAGAZYNOWY~~ NR 1 - PIWNICA

1:100

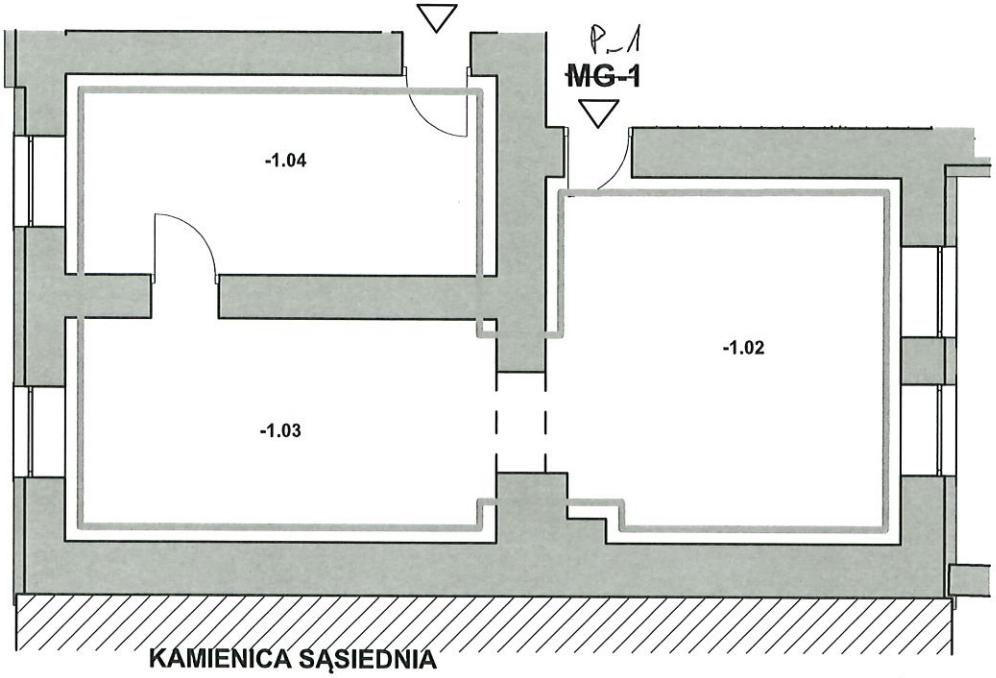

~~LOKAL MAGAZYNOWY~~ NR 1		
Nr pom.	Nazwa pom.	Pow. [m2]
-1.02	~~magazyn - MG1~~ P-1	22,22
-1.03	~~magazyn - MG1~~ P-1	16,73
-1.04	~~magazyn - MG1~~ P-1	15,14
RAZEM POW. UŻYTKOWA LOKALU		**54,09 m²**
POM. PRZYNALEŻNE		
Nr pom.	Nazwa pom.	Pow. [m2]
-1.07	szacht	1,39
-1.08	pom. sanitarne	2,05
-1.09	pom. porządkowe	3,42
		6,86 m²

ZAŁĄCZNIK DO ZAŚWIADCZENIA

znak: ~~AR-P.7120.41.235.2022.AS~~

z dnia: 23.12.2022 r.

PREZYDENT MIASTA RZESZOWA
Z up. PREZYDENTA MIASTA RZESZOWA
Wojciech Konior
Z-CA DYREKTORA WYDZIAŁU ARCHITEKTURY
Urzędu Miasta Rzeszowa

LOKAL SPEŁNIA WARUNKI SAMODZIELNEGO LOKALU, ZGODNIE Z ART. 2 USTAWY Z DNIA 24.06.1994 O WŁASNOŚCI LKALI DZ. U. 2021r. NR 1048 Z PÓŹNIEJSZYMI ZMIANAMI.


POMIARY W ZAKRESIE POWIERZCHNI POMIESZCZEŃ WYKONANO DALMIERZEM LASEROWYM I TAŚMĄ MIERNICZĄ W PAŹDZIERNIKU 2022, ZGODNIE Z NORMĄ PN-ISO-9836/1997

NA SCHEMACIE KOLORAMI:
ODCIENIE ZIELENI - OZNACZONO PODZIAŁ NA SAMODZIELNE LOKALE UŻYTKOWE I
KOLOREM ŻÓŁTYM - LOKAL MIESZKALNY,
KOLOREM NIEBIESKIM - OZNACZONO POMIESZCZENIA W UŻYTKOWANIU WSPÓLNYM

22.12.22

PIWNICA
~~LOKAL MAGAZYNOWY~~ NR 1
INWENTARYZACJA ARCHITEKTONICZNA
SKALA 1:100
LOKALIZACJA: ul. Szpitalna 3, Rzeszów
KONDYGNACJA: piwnica
ściany wydzielające lokal są ścianami trwałymi

PIWNICY
USYTUOWANIE ~~LOKALU MAGAZYNOWEGO~~ NR 1
przy ul. Szpitalnej 3, Rzeszów
SKALA 1:500
RZUT PIWNICY (schemat)

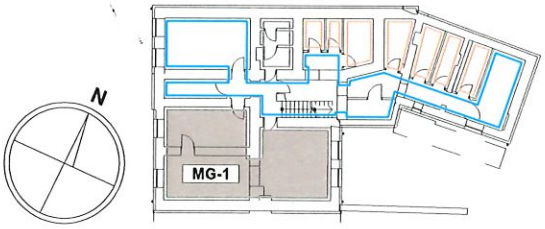

BIURO PROWADZĄCE	**Inwentaryzacja budowlana dla wydzielenia samodzielnych lokali w budynku mieszkalno-usługowo-biurowym przy ul.Szpitalnej 3 w Rzeszowie**		
BRANŻA	IMIĘ I NAZWISKO NR UPRAWNIEŃ	DATA	PODPIS
ARCHITEKTURA PROJEKTANT	mgr inż. arch. IWONA MATLINGIEWICZ upr. nr A- 59/89	LISTOPAD 2022	
ARCHITEKTURA PROJEKTANT	mgr inż. arch Anna Stecyszyn	LISTOPAD 2022	
TYTUŁ RYSUNKU	**LOKAL MAGAZYNOWY NR 1 - PIWNICA**	SKALA	NR RYSUNKU
FAZA PROJEKTU	**PROJEKT WYODRĘB. SAMODZ. LOKALI**	1:100	**I-6**
Projekt wykonany w licencjonowanym programie ARCHICAD wersja 25			

PRAWA AUTORSKIE ZASTRZEŻONE
POWIELANIE I UDOSTĘPNIANIE BEZ ZGODY AUTORÓW ZABRONIONE